


**Zoom A**  
scala 1:100

Connessione rete	
Qt Chiu.	-
Prof. Estr.	1.20

Saracinesca DN100	
Qt Chiu.	105.41
Prof. Estr.	1.20

Giunto dielettrico DN100	
Qt Chiu.	-
Prof. Estr.	1.18

105.47	
Qt Chiu.	-
Prof. Estr.	1.12

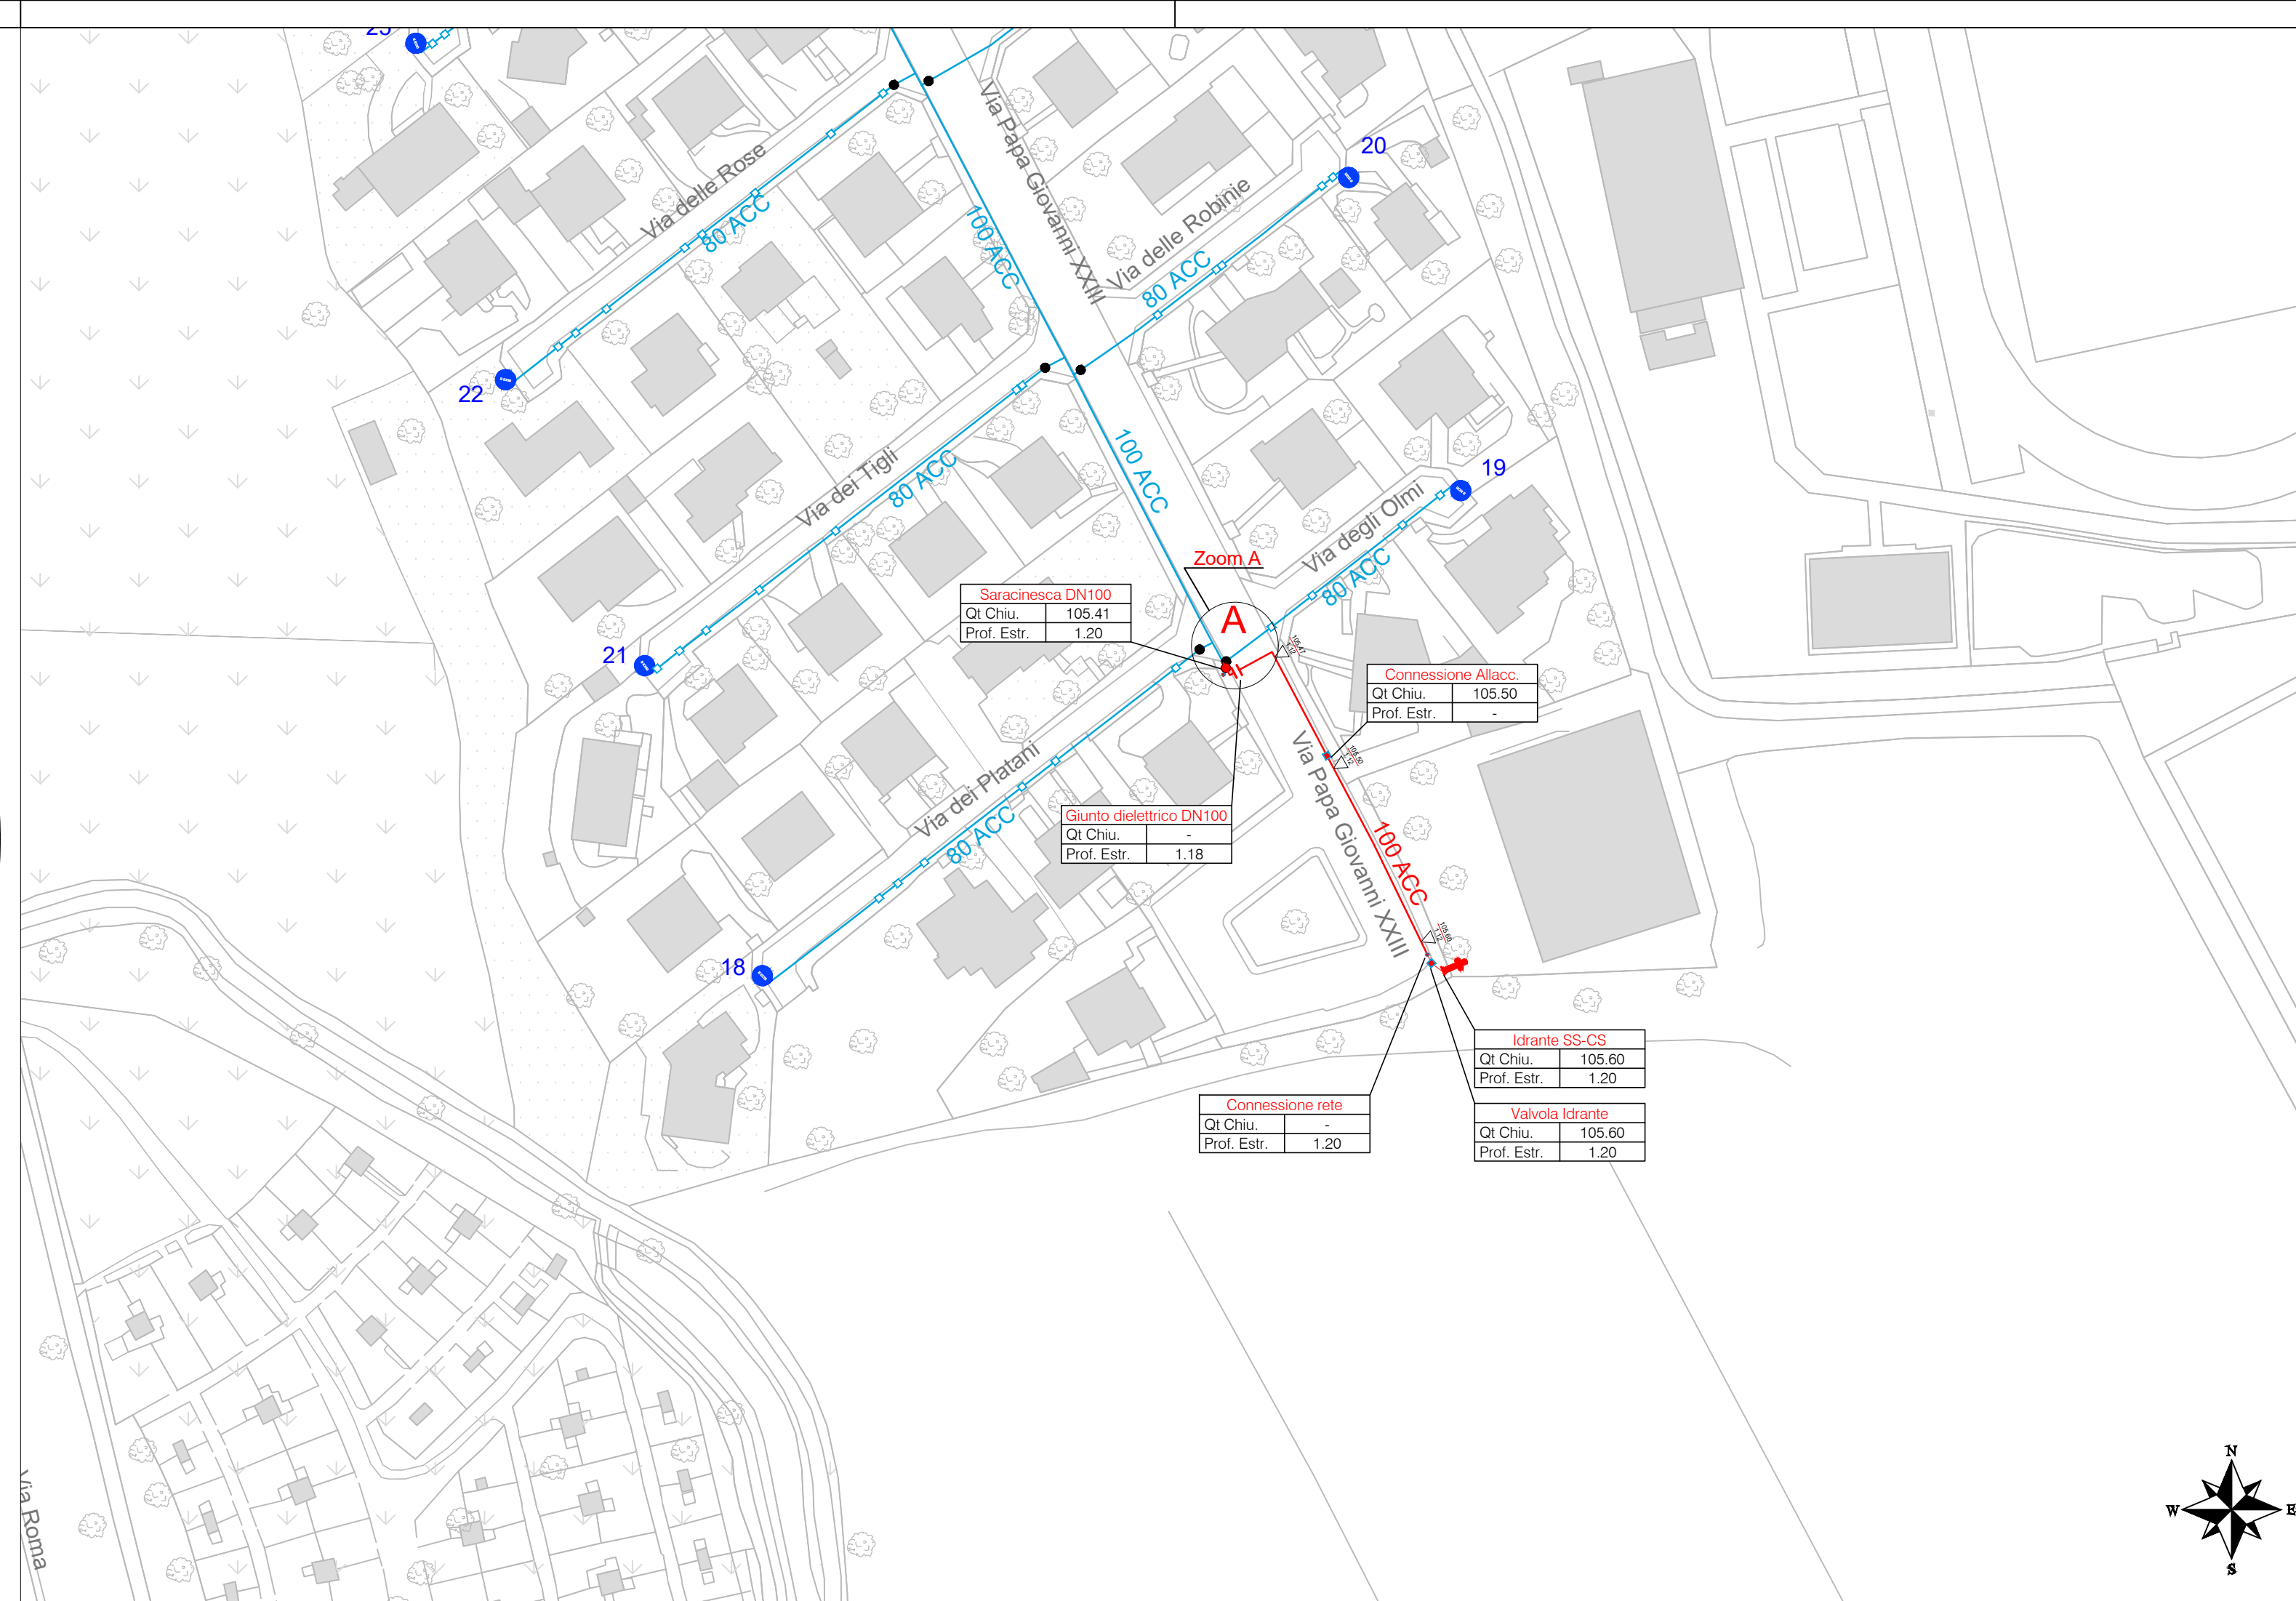

Esistente 

Nuova Posa 

03							
02							
01							
00	gg/mm/aaaa	Prima emissione		ing. ....	ing. ....		ing. ....
Rev.	Data	Descrizione/modifica	Progettato	Rilevato	Disegnato	Verificato	Approvato
IMPRESA	NOME_IMPRESA VIA, N° CAP-CITTA' (PROV) TEL. - E-MAIL:						
Titolo progetto  <b>TITOLO_PROGETTO_ALFA COMUNE DI_XXXXXX</b>				Disegno  nome file		Tavola  <b>N°</b>	
				Commessa  <b>NNNNNN</b>			
Particolare PLANIMETRIA/PARTICOLARI - Relining e Nuova Posa				Rilievo esecutivo <input type="checkbox"/> Stima strumentale <input type="checkbox"/>			
Uff. Tecnico  				Data ultimazione lavori			
				Scala Planimetria: 1:1000 - 1:100			
				Sostituisce il n°			
				Sostituito dal n°			
E' vietata la riproduzione anche parziale di questo documento senza la preventiva autorizzazione di ALFA S.r.l.:							