



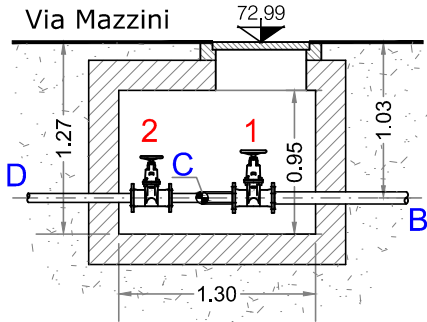
PARTICOLARE CAMERETTA DI VIA G. MAZZINI ang. PIAZZA DEL POPOLO

PIANTA - scala 1:50



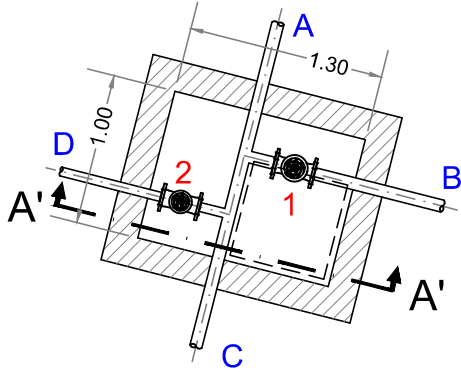

SEZIONE A' A' - scala 1:50




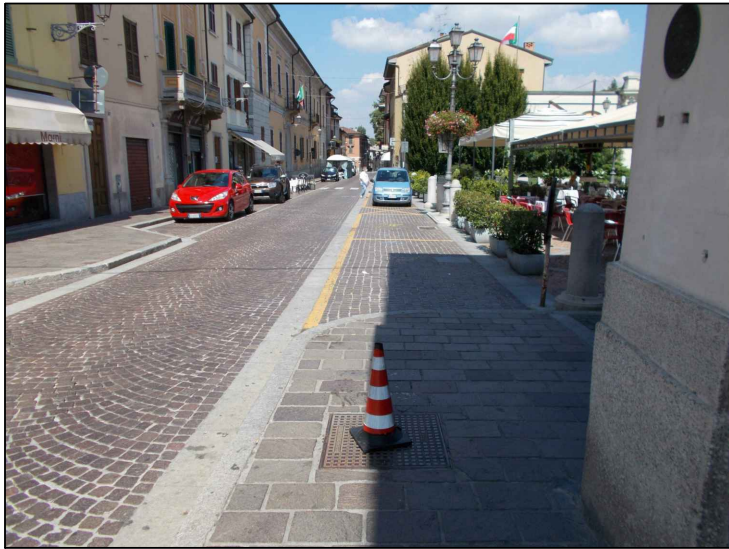
DATI RELATIVI AGLI ORGANI DI MANOVRA E PEZZI SPECIALI				DATI RELATIVI ALLE CONDOTTE			
ID	TIPO	DIAMETRO MATERIALE	PROF.	ID	TIPO	DIAMETRO MATERIALE	PROF.
1	SARACINESCA DI LINEA	DN 80 - ACCIAIO	1.03 m.	A	DISTRIB. SECONDARIA	DN 80 - ACCIAIO	1.03 m.
2	SARACINESCA DI LINEA	DN 80 - ACCIAIO	1.03 m.	B	DISTRIB. SECONDARIA	DN 80 - ACCIAIO	1.03 m.
				C	DISTRIB. SECONDARIA	DN 80 - ACCIAIO	1.03 m.
				D	DISTRIB. SECONDARIA	DN 60 - ACCIAIO	1.03 m.
ALTRI DATI - NOTE							

DATI RELATIVI ALLA CAMERETTA


SIGILLO		MANUFATTO		COORDINATE PIANE (UTM-WGS84)
FORMA	QUADRATO	QUOTA DI FONDO	127 cm	N: 5003240.237
MATERIALE	GHISA	MATERIALE	MURATURA	E: 538384.000
DIMENSIONI	64 cm	DIMENSIONI	Rettangolare 100X130 cm	H <sub>int.</sub> : 72.996 m
LUOGO DI POSA	MARCIAPIEDE	PRESENZA ACQUA	NO	NOTE:
SUPERFICIE	PIETRA	PERDITE	NO	
NOTE		TORRINO	60x60 cm H=32 cm	

DOCUMENTAZIONE FOTOGRAFICA





INQUADRAMENTO TERRITORIALE - scala 1:1000

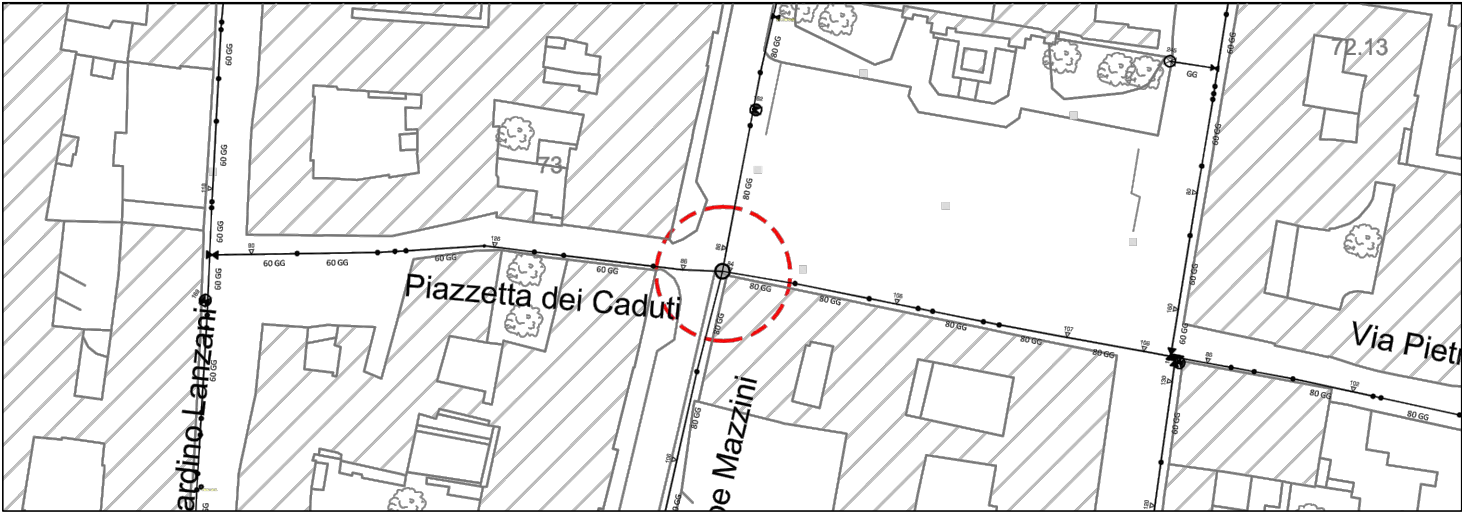


Data	14/09/2020
------	------------

COMUNE DI SAN COLOMBANO AL LAMBRO (MI)  
RILIEVO DELLA RETE IDRICA COMUNALE  
PARTICOLARE CAMERETTE D'ISPEZIONE

SCALA  
C.D.D.

UBICAZIONE  
Via Mazzini angolo Piazza del Popolo



E' vietata la riproduzione anche parziale di questo documento senza la preventiva autorizzazione di ALFA S.r.l.: