



DATI GENERALI

COMUNE	CASTELLANZA	TIPOLOGIA	Pozzetto disoleatore
VIA	Via Eugenio Cantoni	ACCESSIBILITA'	Si
CIVICO		RILEVATORE	Cap Holding spa
COORDINATA X	492271,58	POSIZIONE SU STRADA	Parcheggi
COORDINATA Y	5050718,16	SUPERFICIE DI POSA	Autobloccanti
SISTEMA COORDINATE	UTM32N (WGS84)	DATA RILIEVO	20/05/2015

INQUADRAMENTO TERRITORIALE

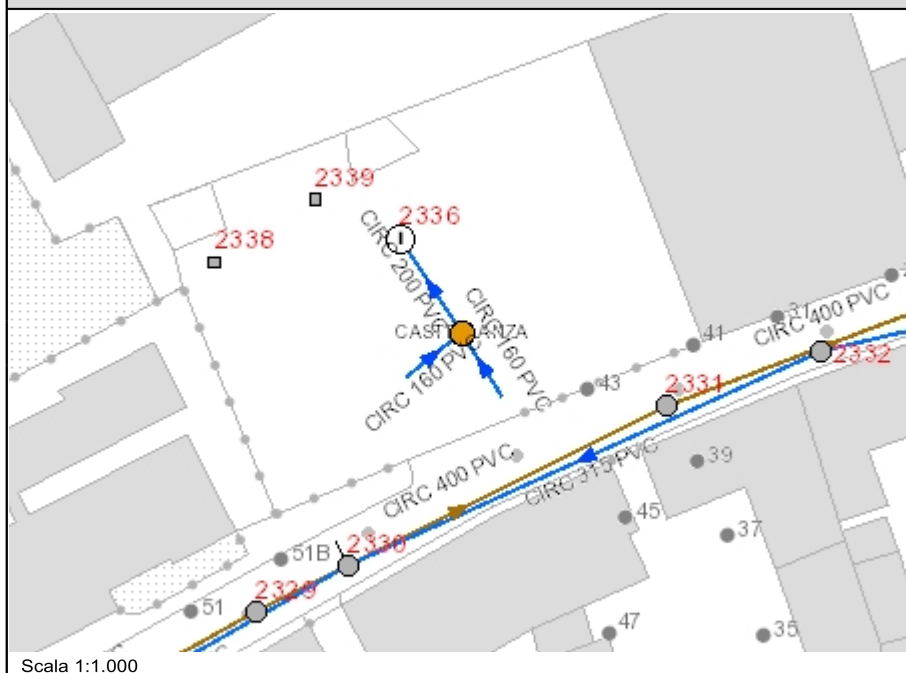

SCHEMA GRAFICO

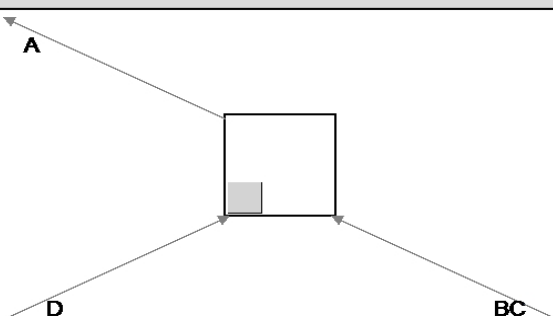

FOTO



DATI RELATIVI AL MANUFATTO RILEVATO

POSIZIONE CHIUSINO	A raso	MATERIALE TORRINO	CLS
QUOTA CHIUSINO [m s.l.m.]	215,3	FORMA TORRINO	Quadrato
PROFONDITA' [m]	1,56	DIMENSIONI TORRINO [cm]	45 X 45
QUOTA FONDO [m s.l.m.]	213,74	ALTEZZA TORRINO [cm]	57
MATERIALE CHIUSINO	GH	MATERIALE POZZETTO	CLS
FORMA CHIUSINO	Quadrato	FORMA POZZETTO	Rotondo
DIMENSIONI CHIUSINO [cm]	48 X 48	DIMENSIONI POZZETTO [cm]	200
PRESENZA BANCHINA	No	RISTAGNO [cm]	-
PROFONDITA' BANCHINA [m]		APPOGGIO DI ACCESSO	No
QUOTA BANCHINA [m s.l.m.]		SOGLIA-QUOTA [m s.l.m.]	214,23
NOTE			

DATI RELATIVI ALLE CONDOTTE PRESENTI

ID SCHEMA	D. FLUSSO	OR./DEST.	TIPOLOGIA	PROF.[m]	Q. SCORR.[m]	SEZIONE	LARGH. [cm]	ALT. [cm]	MATERIALE	P.%
A	Uscita	2336	Bianca	1,42	213,88	Profilo circolare	20	0	PVC	3,96
B	Entrata	3397	Bianca	0,93	214,37	Profilo circolare	16	0	PVC	0
C	Entrata	3397	Bianca	0,94	214,36	Profilo circolare	16	0	PVC	0
D	Entrata	3398	Bianca	1,03	214,27	Profilo circolare	16	0	PVC	0

DATI RELATIVI AGLI ALLACCIAMENTI PRESENTI

ID SCHEMA	D. FLUSSO	TIPOLOGIA	PROF.[m]	Q. SCORR.[m]	SEZIONE	LARGH. [cm]	ALT. [cm]	MATERIALE
-----------	-----------	-----------	----------	--------------	---------	-------------	-----------	-----------