



DATI GENERALI

| | | | |
|--------------------|---------------------|---------------------|-----------------|
| COMUNE | CASTELLANZA | TIPOLOGIA | Cameretta |
| VIA | Via Eugenio Cantoni | ACCESSIBILITA' | Si |
| CIVICO | | RILEVATORE | Cap Holding spa |
| COORDINATA X | 492020,47 | POSIZIONE SU STRADA | Carreggiata |
| COORDINATA Y | 5050569,63 | SUPERFICIE DI POSA | Asfalto |
| SISTEMA COORDINATE | UTM32N (WGS84) | DATA RILIEVO | 19/05/2015 |

INQUADRAMENTO TERRITORIALE

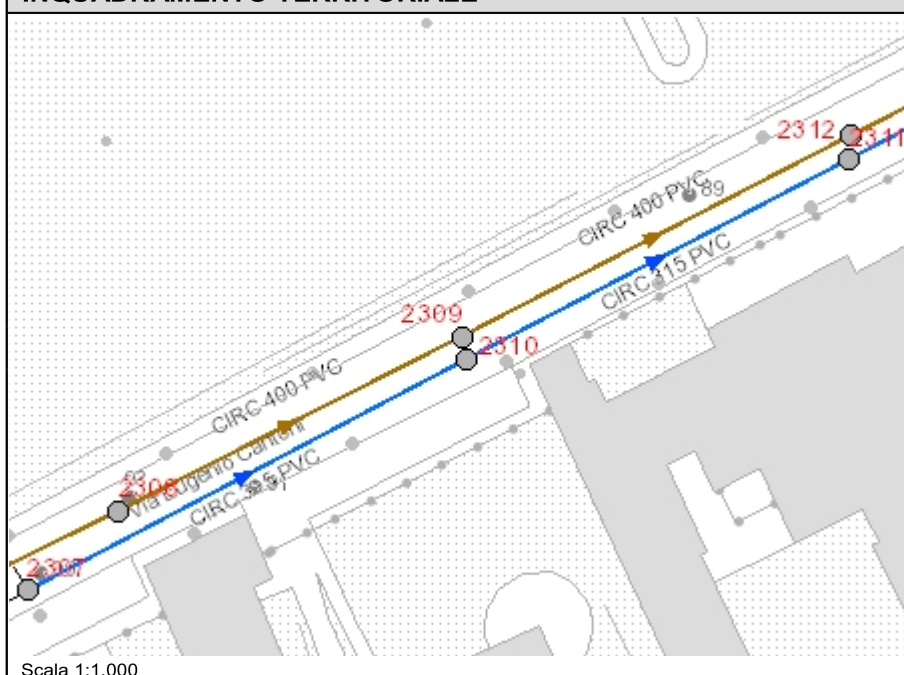

SCHEMA GRAFICO

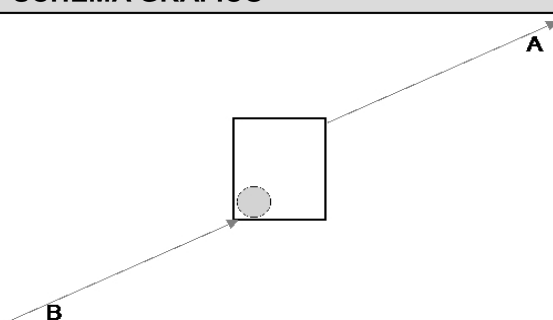

FOTO



DATI RELATIVI AL MANUFATTO RILEVATO

| | | | |
|---------------------------|---------|--------------------------|--------------|
| POSIZIONE CHIUSINO | A raso | MATERIALE TORRINO | CLS |
| QUOTA CHIUSINO [m s.l.m.] | 215,59 | FORMA TORRINO | Cerchio |
| PROFONDITA' [m] | 1,65 | DIMENSIONI TORRINO [cm] | 60 |
| QUOTA FONDO [m s.l.m.] | 213,94 | ALTEZZA TORRINO [cm] | 53 |
| MATERIALE CHIUSINO | GH | MATERIALE POZZETTO | CLS |
| FORMA CHIUSINO | Rotondo | FORMA POZZETTO | Rettangolare |
| DIMENSIONI CHIUSINO [cm] | 65 | DIMENSIONI POZZETTO [cm] | 100 X 120 |
| PRESENZA BANCHINA | Si | RISTAGNO [cm] | - |
| PROFONDITA' BANCHINA [m] | 1,35 | APPOGGIO DI ACCESSO | No |
| QUOTA BANCHINA [m s.l.m.] | 214,24 | SOGLIA-QUOTA [m s.l.m.] | No - |
| NOTE | | | |

DATI RELATIVI ALLE CONDOTTE PRESENTI

| ID SCHEMA | D. FLUSSO | OR./DEST. | TIPOLOGIA | PROF.[m] | Q. SCORR.[m] | SEZIONE | LARGH. [cm] | ALT. [cm] | MATERIALE | P. % |
|-----------|-----------|-----------|-----------|----------|--------------|-------------------|-------------|-----------|-----------|------|
| A | Uscita | 2312 | Mista | 1,65 | 213,94 | Profilo circolare | 40 | 0 | PVC | 0,22 |
| B | Entrata | 2308 | Mista | 1,65 | 213,94 | Profilo circolare | 40 | 0 | PVC | 0,11 |

DATI RELATIVI AGLI ALLACCIAMENTI PRESENTI

| ID SCHEMA | D. FLUSSO | TIPOLOGIA | PROF.[m] | Q. SCORR.[m] | SEZIONE | LARGH. [cm] | ALT. [cm] | MATERIALE |
|-----------|-----------|-----------|----------|--------------|---------|-------------|-----------|-----------|
|-----------|-----------|-----------|----------|--------------|---------|-------------|-----------|-----------|