


DATI GENERALI

COMUNE	CASTELLANZA	TIPOLOGIA	Scarico
VIA	VIA NON CODIFICATA	ACCESSIBILITA'	
CIVICO		RILEVATORE	Cap Holding spa
COORDINATA X	492303,38	POSIZIONE SU STRADA	Carreggiata
COORDINATA Y	5051083,55	SUPERFICIE DI POSA	Asfalto
SISTEMA COORDINATE	UTM32N (WGS84)	DATA RILIEVO	06/07/2015

INQUADRAMENTO TERRITORIALE

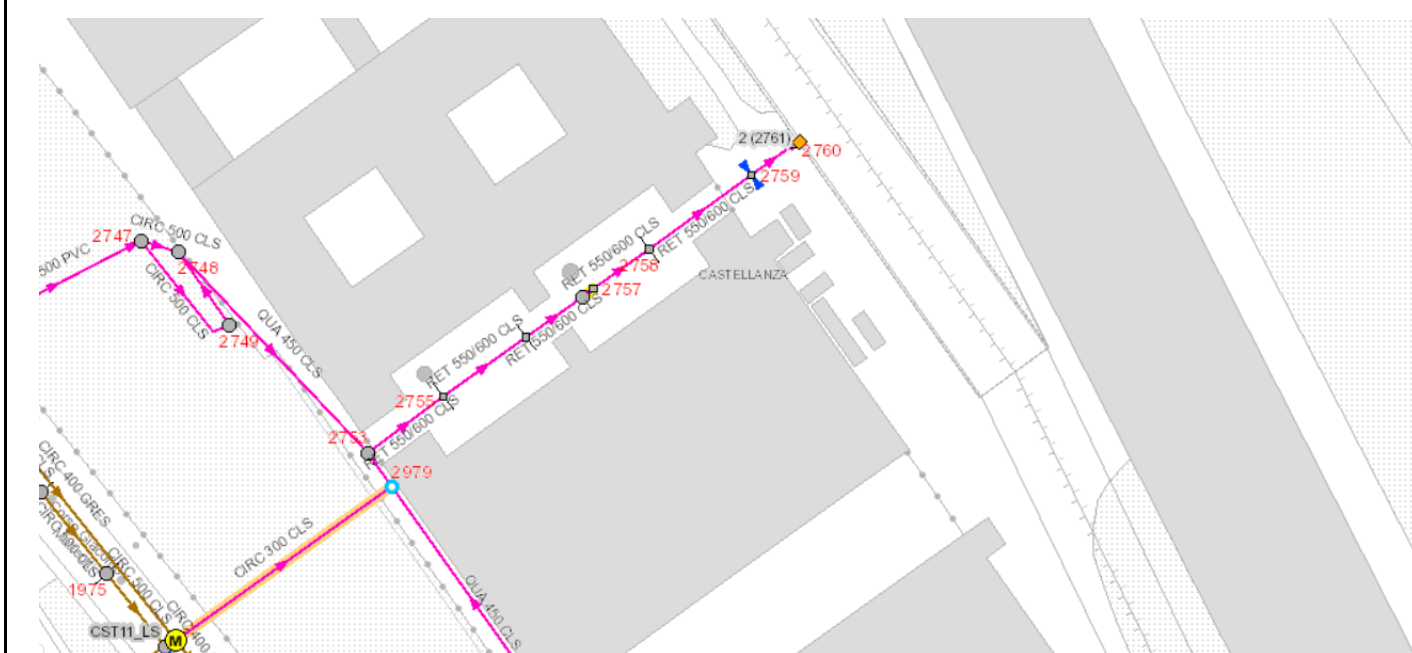

Scala 1:1.000

DOCUMENTAZIONE FOTOGRAFICA



DATI RELATIVI ALLE CONDOTTE PRESENTI

ID SCHEMA	D. FLUSSO	OR./DEST.	TIPOLOGIA	PROF.[m]	Q. SCORR.[m]	SEZIONE	LARGH. [cm]	ALT. [cm]	MATERIALE	P.%
A	Entrata	2760	Sfiorata		204,29	Rettangolare	55	130	CLS	2,82

DATI RELATIVI ALLO SCARICO

TIPOLOGIA DI SCARICO	Da Sfioratore	CODICE SIRE 1	012042P0001002C
DENOMINAZ. SCARICO	2 (2761)	CODICE SIRE 2	
RICETTORE	Reticolo Idrico	CODICE SIRE 3	
NOME RICETTORE	GERRE EST RAMO2	CODICE SIRE 4	
SPONDA IDROGRAFICA	Destra	AGGLOMERATO	AG01504601