



DATI GENERALI

COMUNE	CASTELLANZA	TIPOLOGIA	Sfioratore
VIA	Corso Giacomo Matteotti	ACCESSIBILITA'	Si
CIVICO	18	RILEVATORE	Cap Holding spa
COORDINATA X	492262,84	POSIZIONE SU STRADA	Carreggiata
COORDINATA Y	5050935,15	SUPERFICIE DI POSA	Asfalto
SISTEMA COORDINATE	UTM32N (WGS84)	DATA RILIEVO	06/05/2015

INQUADRAMENTO TERRITORIALE

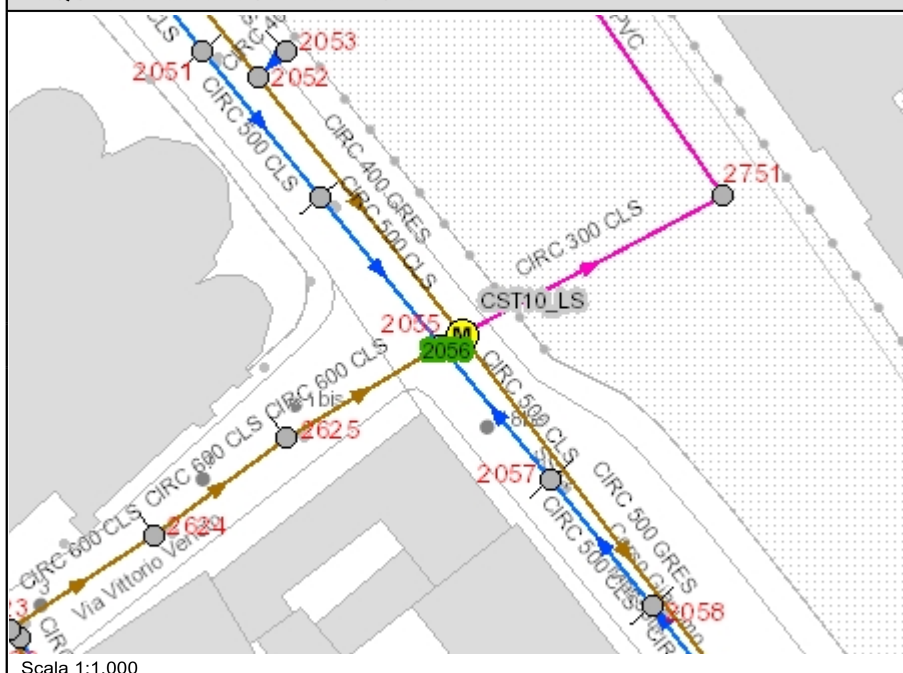

SCHEMA GRAFICO

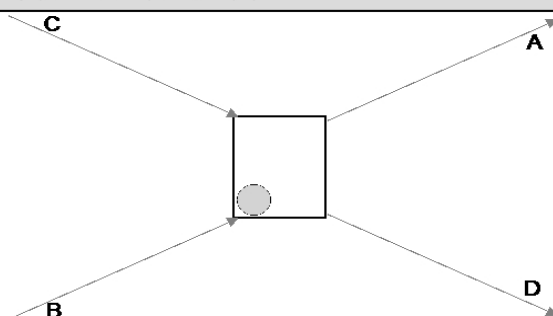

FOTO



DATI RELATIVI AL MANUFATTO RILEVATO

POSIZIONE CHIUSINO	A raso	MATERIALE TORRINO	CLS
QUOTA CHIUSINO [m s.l.m.]	215,23	FORMA TORRINO	Cerchio
PROFONDITA' [m]	3,05	DIMENSIONI TORRINO [cm]	60
QUOTA FONDO [m s.l.m.]	212,18	ALTEZZA TORRINO [cm]	81
MATERIALE CHIUSINO	GH	MATERIALE POZZETTO	CLS
FORMA CHIUSINO	Rotondo	FORMA POZZETTO	Rettangolare
DIMENSIONI CHIUSINO [cm]	65	DIMENSIONI POZZETTO [cm]	100 X 120
PRESENZA BANCHINA	Sì	RISTAGNO [cm]	-
PROFONDITA' BANCHINA [m]	2,85	APPOGGIO DI ACCESSO	No
QUOTA BANCHINA [m s.l.m.]	212,38	SOGLIA-QUOTA [m s.l.m.]	212,38
NOTE			

DATI RELATIVI ALLE CONDOTTE PRESENTI

ID SCHEMA	D. FLUSSO	OR./DEST.	TIPOLOGIA	PROF.[m]	Q. SCORR.[m]	SEZIONE	LARGH. [cm]	ALT. [cm]	MATERIALE	P. %
A	Uscita	2751	Sfiorata	3,05	212,18	Profilo circolare	30	0	CLS	23,12
B	Entrata	2055	Mista	2,88	212,35	Profilo circolare	60	0	CLS	0,46
C	Entrata	2052	Mista	2,76	212,47	Profilo circolare	40	0	GRES	0,92
D	Uscita	2060	Mista	3,05	212,18	Profilo circolare	50	0	GRES	0,35

DATI RELATIVI AGLI ALLACCIAMENTI PRESENTI

ID SCHEMA	D. FLUSSO	TIPOLOGIA	PROF.[m]	Q. SCORR.[m]	SEZIONE	LARGH. [cm]	ALT. [cm]	MATERIALE
-----------	-----------	-----------	----------	--------------	---------	-------------	-----------	-----------