TORRENTE NIRONE

SEZIONE
scala 1:100

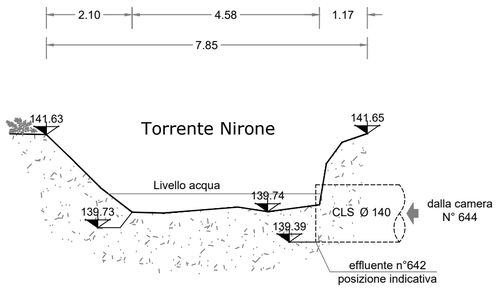

COORDINATE GEOGRAFICHE EFFLUENTE N°642

Piane (UTM-WGS84)	
N: **5041017.908 m**	
E: **508525.219 m**	
Geografiche (WGS84)	
φ: **45° 31' 21.5158"**	$H_{ell.}$: **182.80 m**
λ: **9° 06' 32.9906"**	
Piane (Gauss-Boaga)	
N: **5041037.679 m**	H_{ort}: **139.39 m**
E: **1508552.096 m**	

MANUFATTO DI SFIORO N° 644 - Via Monte Bisbino
(in proprietà privata)

PIANTA
scala 1:50

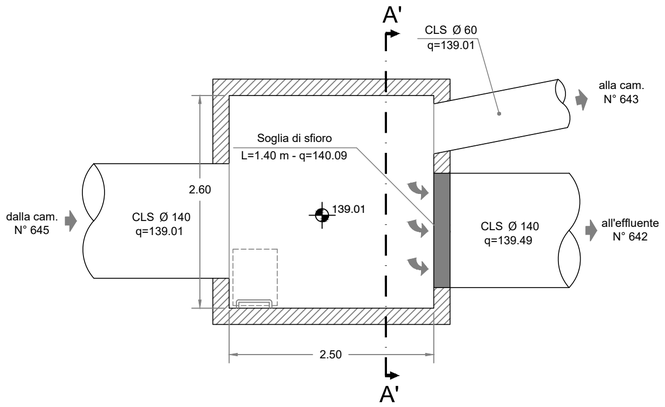

SEZIONE A'-A'
scala 1:50

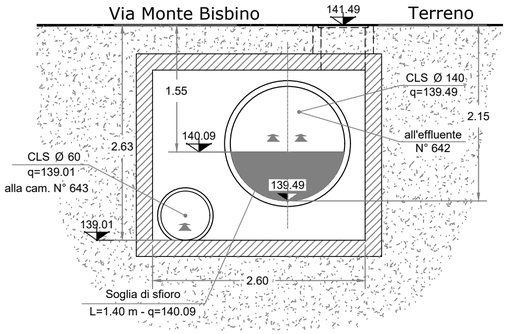

PLANIMETRIA - Aerofotogrammetrico Scala 1:1000

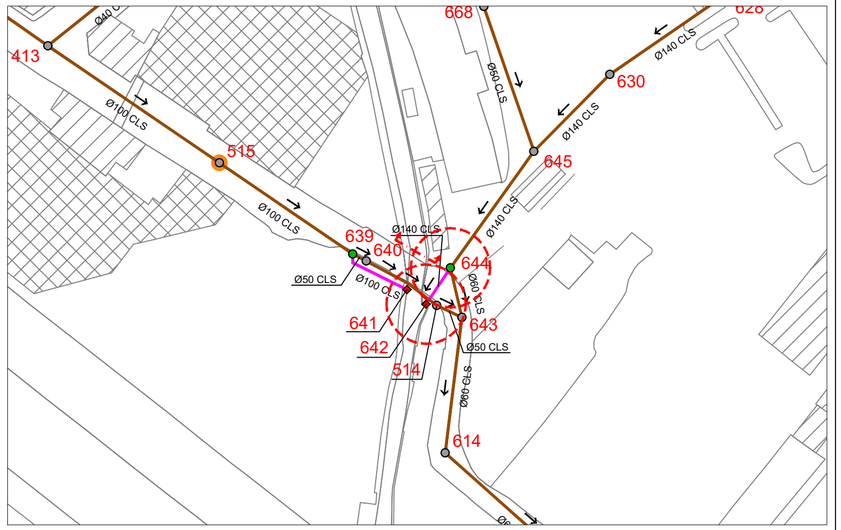

CONDOTTA ACQUE DI MAGRA

Tratta	Tubazione	Quota inizio	Quota fine	Lunghezza	Pendenza
Da cam. 644 a cam. 643	Ø 60 CLS	139,01 mt	138,67 mt	12,43 mt	2,70 %

CONDOTTA ACQUE SFIORATE

Tratta	Tubazione	Quota inizio	Quota fine	Lunghezza	Pendenza
Da cam. 644 a effluente n°642	Ø 140 CLS	139,49 mt	139,39 mt	10,30 mt	0,91 %

Data	14/09/2020

COMUNE DI BARANZATE
PARTICOLARE MANUFATTO DI SFIORO 644
E SCARICO IN TORRENTE NIRONE N. 642

SCALA
C.D.D.

UBICAZIONE
Via Monte Bisbino

alfa

E' vietata la riproduzione anche parziale di questo documento senza la preventiva autorizzazione di ALFA S.r.l.: